

物 件 調 書


物件番号

所在地		北海道小樽市朝里川温泉 1 丁目 1 1 2 番 3 外			
住居表示		北海道小樽市朝里川温泉 1 - 1 1 2 - 1			
現況地目 及び面積等		宅地	81,531.42 m ²	工作物・物品	一式
				立木竹	1 8 8 m ³
登記簿 記載事項	地番	1 丁目 1 1 2 番 3 外 8 筆			
	地目	宅地等			
	数量	81,531.42 m ²			
接面道路の状況		北西側及び南西側で幅員約 12m 舗装市道（市道角利沢線）にほぼ等高に接面。北側で幅員約 20m 舗装道道（道道小樽環状線 956 号線）に約 10m 高く接面。			
法令に 基づく 制限	建都 築市 基計 準画 法	市街化調整区域			
		用途地域	—		
		地域・地区	—		
		建ぺい率	6 0 %		
		容積率	2 0 0 %		
		高度制限	—		
		防火指定	—		
	その他	宅地造成工事規制区域 （敷地内に落葉松を主体とした山林があり、一部が地域森林計画対象民有林となっている。）			
	私道の負担等 に関する事項	私道負担	無	負担の内容	
道路後退		無	負担の内容		
供給処理 施設の概要	供給処理施設	配管等の状況		施設整備状況	施設整備の 特別負担の有無
	電気	整備済			
	公営水道	整備済			
	公共下水道	整備済			
	都市ガス	供給区域外			
交通機関	鉄道：JR 北海道函館本線「小樽築港駅」より南方約 3.7 km（道路距離）				
公共施設	小樽警察署：北西方約 10 km、小樽消防署：北西方約 9 km				
参 考 事 項	・物件の引き渡しは、当該土地（地下を含む）のすべての建物、工作物及び物品等を含むものとし、契約締結後、物件引渡しまでの間に目的物に変動が生じて、売主は引渡し時の現状のまま引渡せば足りることとします。 ・契約締結後、何か出土したり、建物、工作物及び物品が破損・倒壊したといった場合や、地盤が脆弱であったり、地滑りが発生したといった場合も、売主は一切責任を負いません。 ・当該物件は平成 2 4 年 1 0 月以降利用に供していないため、建物等の劣化や不具合の恐れがあり、点検・修理等は購入者の負担となります。 ・開発等に当たっては、都市計画法、建築基準法、各地方公共団体の条例等により指導がなされる場合もありますので、各関係機関に照会してください。また、諸規制の現況等の調査は入札参加者各自で行ってください。 ・本物件の地上建物については、耐震診断を受けておりません。 ・地下埋蔵物、地盤調査及び地質調査は行っておりません。 ・現状は温泉が利用できません。（敷地内に温泉の配管（地下埋設物）が通っておりますが温泉は使用できません。） ・本物件は、小樽市消防署あて地下タンク貯蔵所について休止の届出を行っております。使用を開始する場合は、届出を行う必要がございます。詳しくは、小樽消防署にお問い合わせください。				


※ 物件調書は、入札参加者が物件の概要を把握するための参考資料ですので、必ず入札参加者ご自身において、現地及び諸規制についての調査確認を行ってください。


建物の概要		
所在		北海道小樽市朝里川温泉 1 丁目 1 1 3 番 9 他
建物 1	家屋番号	113 番 9
	種類	ホテル
	構造	鉄筋コンクリート造陸屋根地下 1 階付 2 階建
	台帳床面積	3,639.59 m ²
	登記床面積	3,376.02 m ²
	建築時期	昭和 63 年 12 月新築, 平成 13 年 9 月客室空調設備改修工事, 平成 14 年 9 月浴室改修工事, 平成 18 年 4 月専有部・共用部改修工事, 平成 19 年 11 月配管等改修工事
建物 2	家屋番号	115 番 3 の 1
	種類	共同住宅
	構造	鉄筋コンクリート造陸屋根 2 階建
	台帳床面積	304.56 m ²
	登記床面積	304.56 m ²
	建築時期	昭和 63 年 12 月新築
建物 3	家屋番号	115 番 3 の 2
	種類	車庫
	構造	鉄骨造亜鉛メッキ鋼板ぶき平屋建
	台帳床面積	105.50 m ²
	登記床面積	105.49 m ²
	建築時期	昭和 63 年 12 月新築
建物 4	家屋番号	未登記
	種類	休憩室
	構造	木造又は木骨モルタル造
	台帳床面積	33.12 m ²
	登記床面積	未登記
	建築時期	昭和 63 年 12 月新築
部屋数等		ホテル 全 3 2 室 共同住宅 全 6 室

位置図

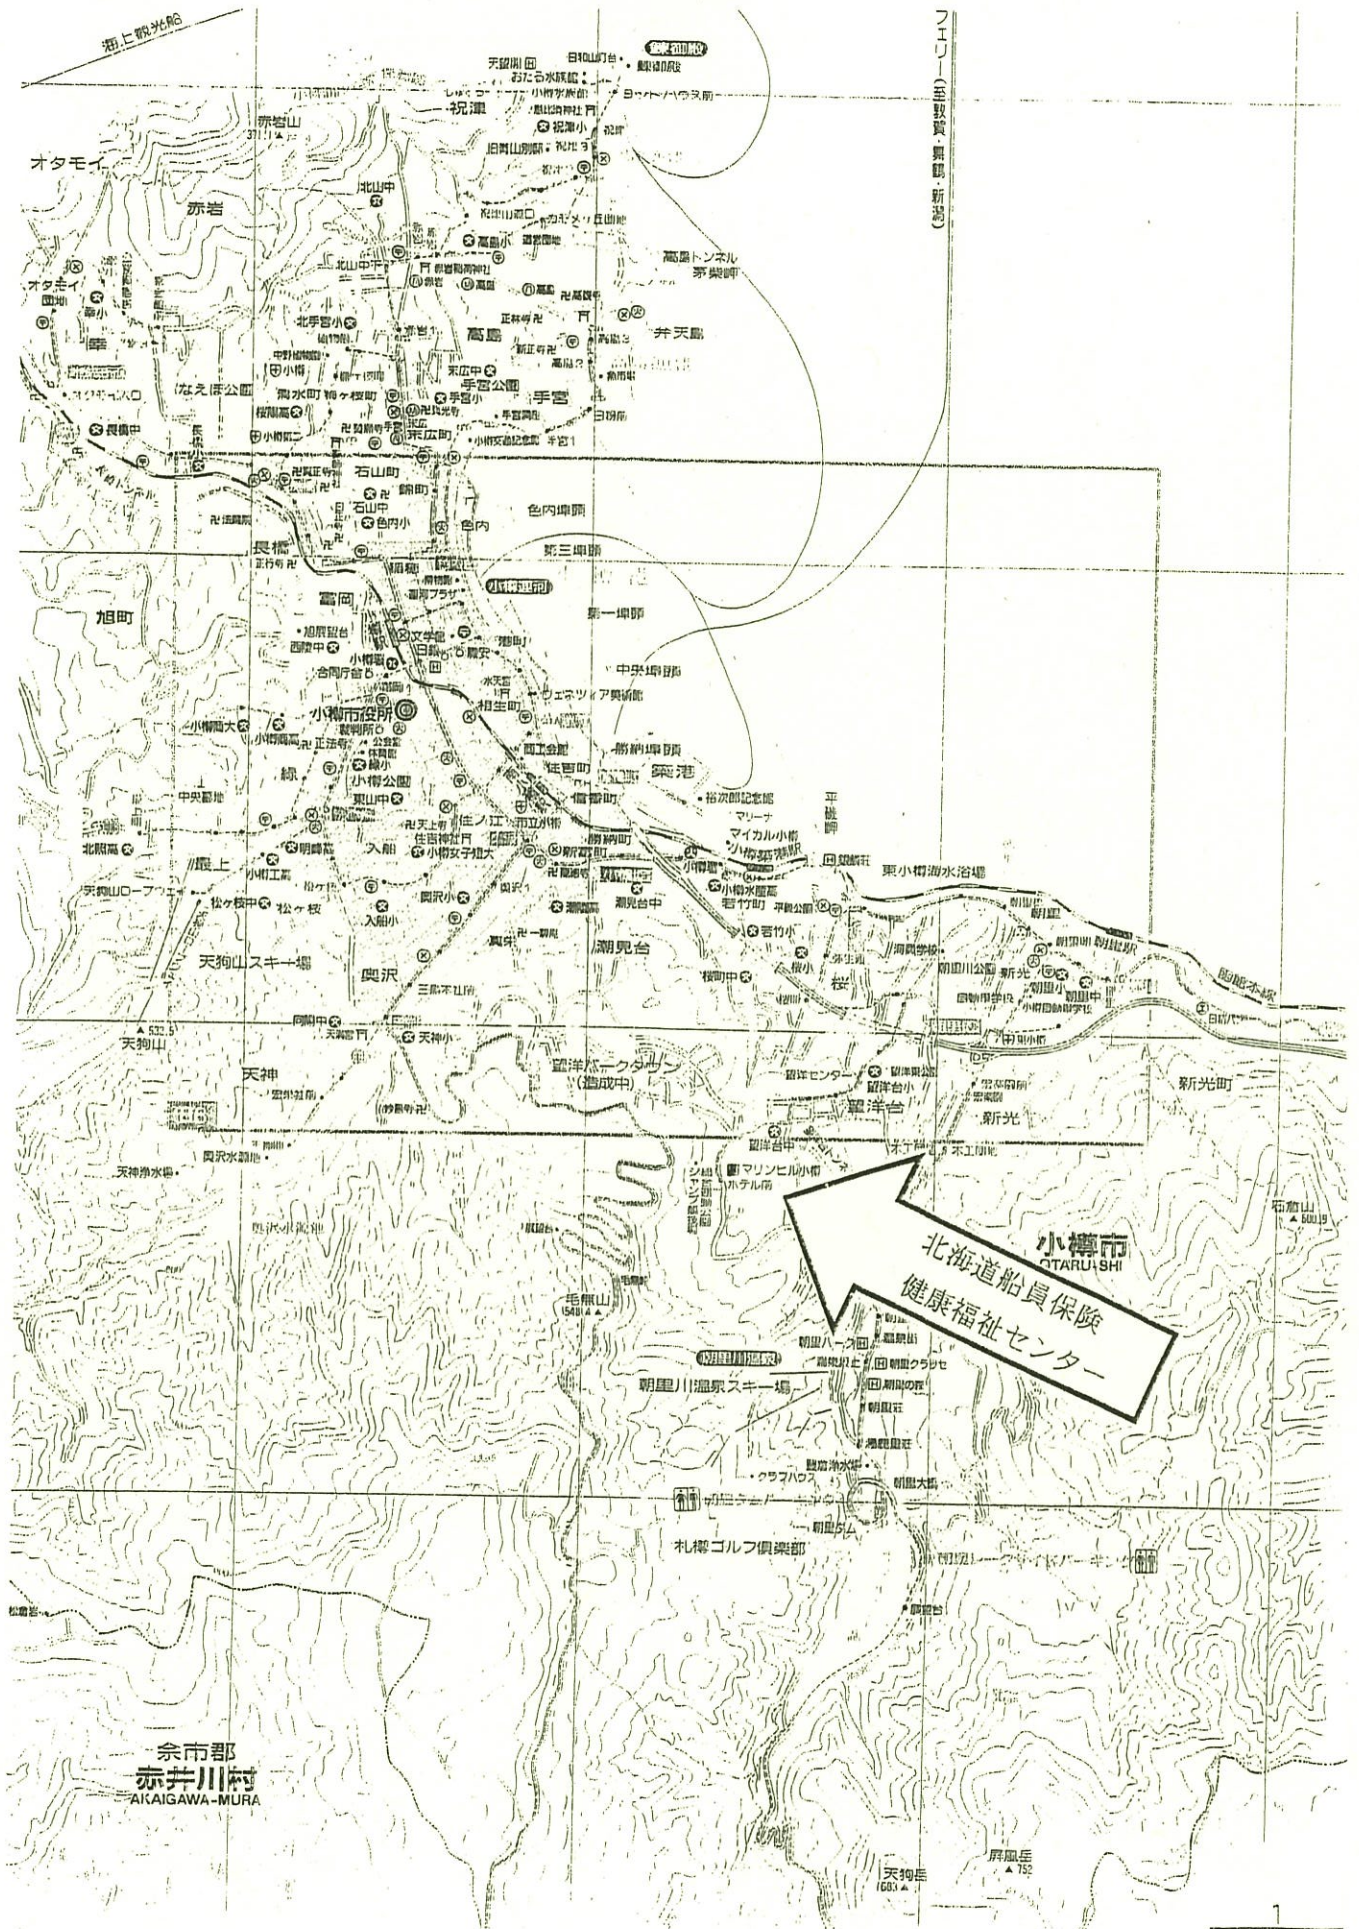

案内図

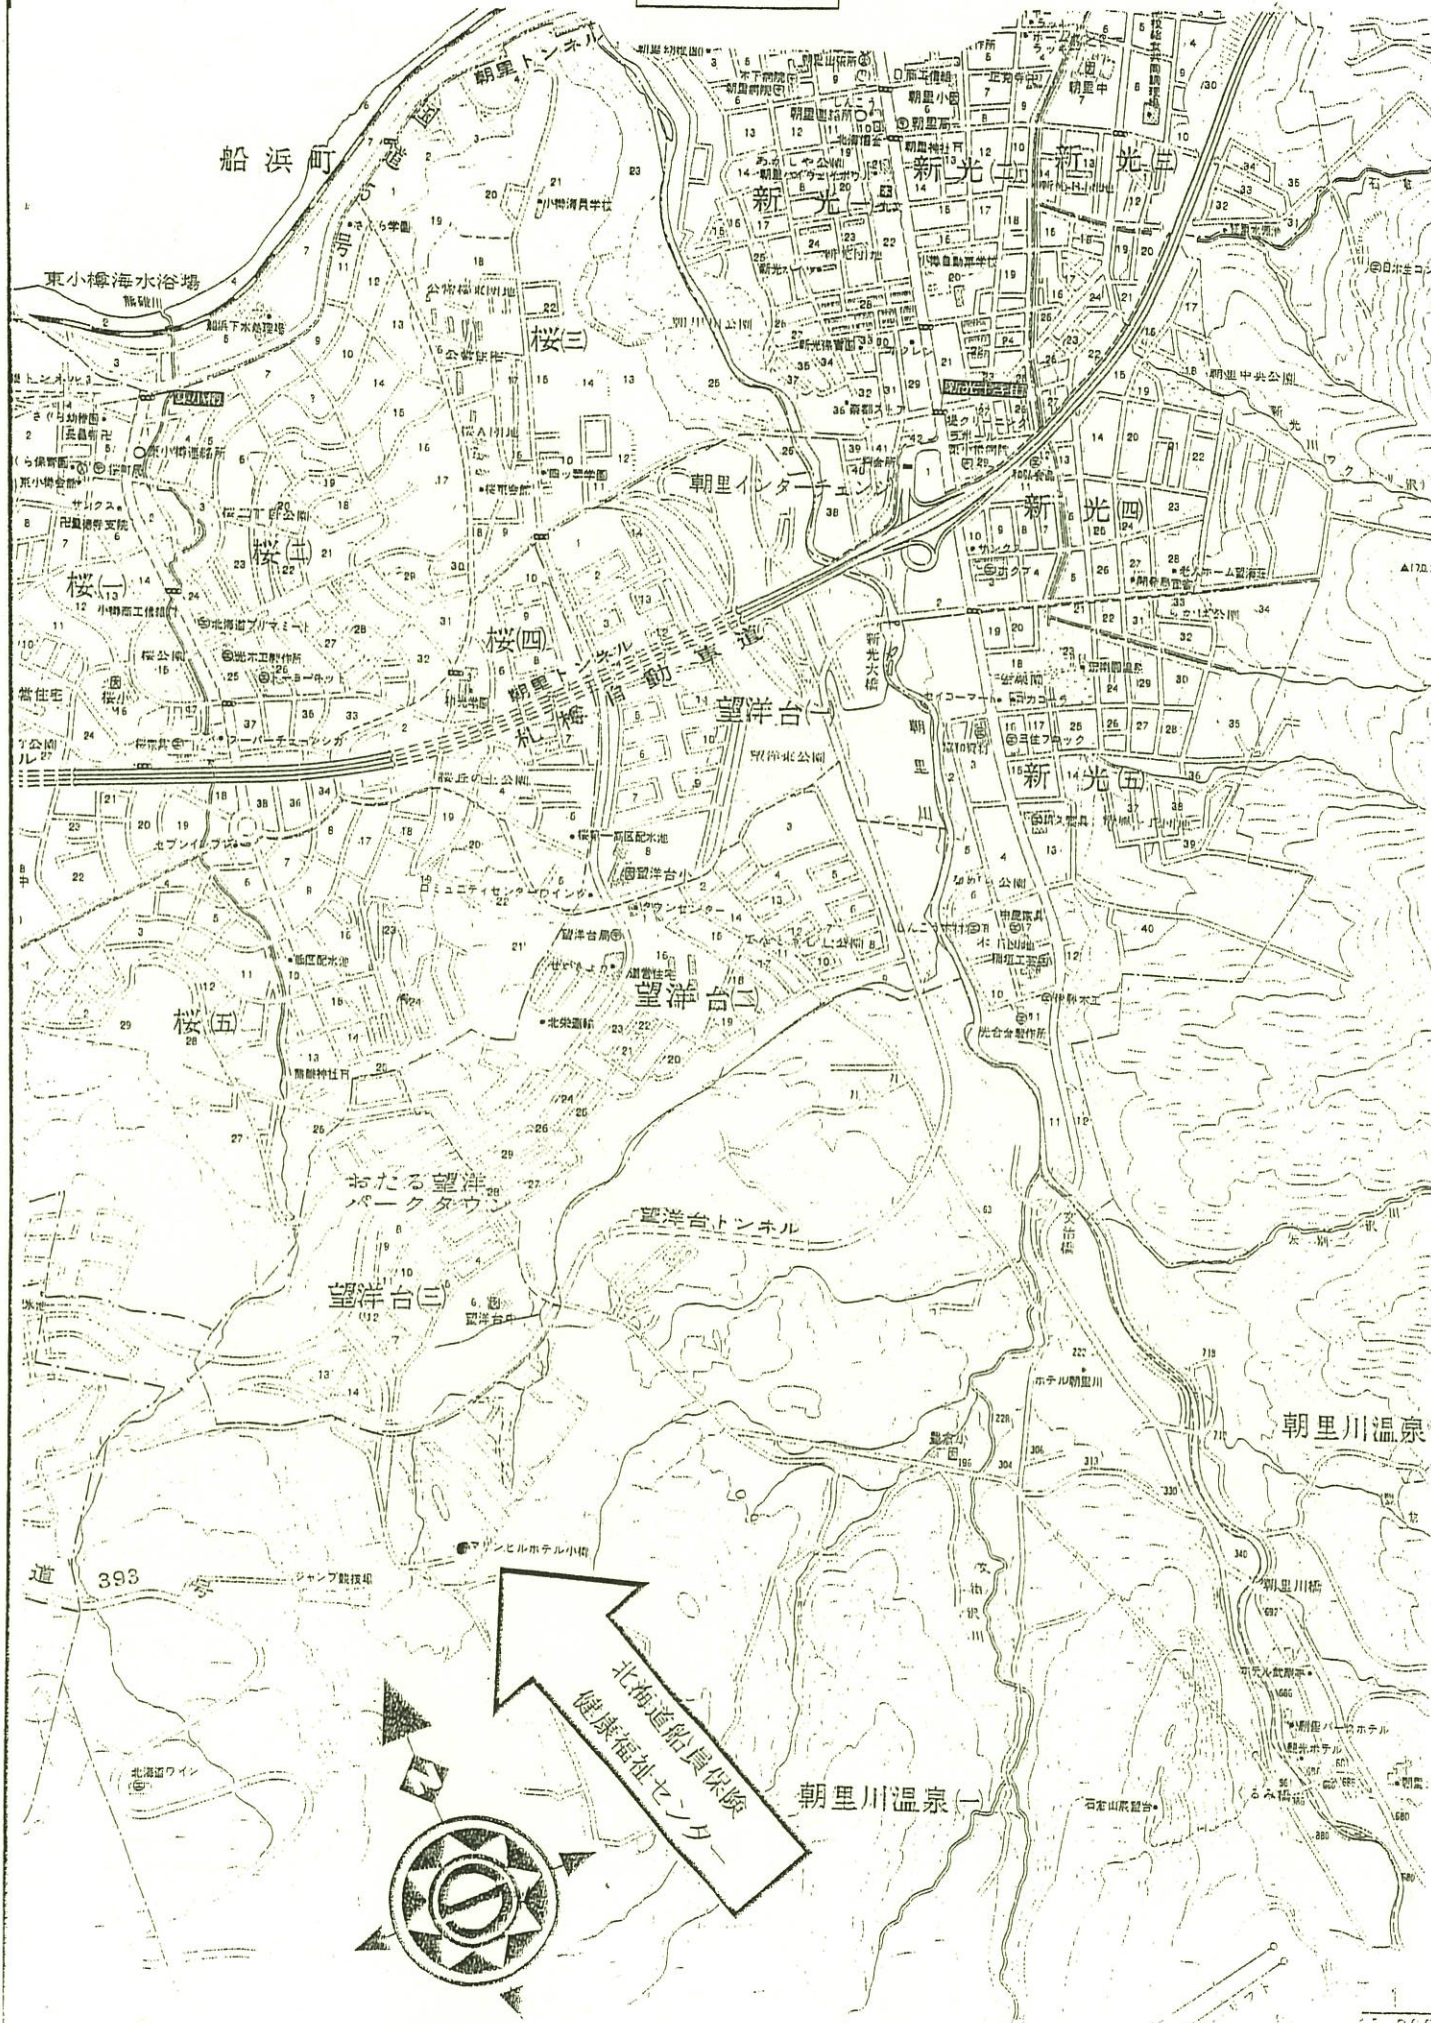


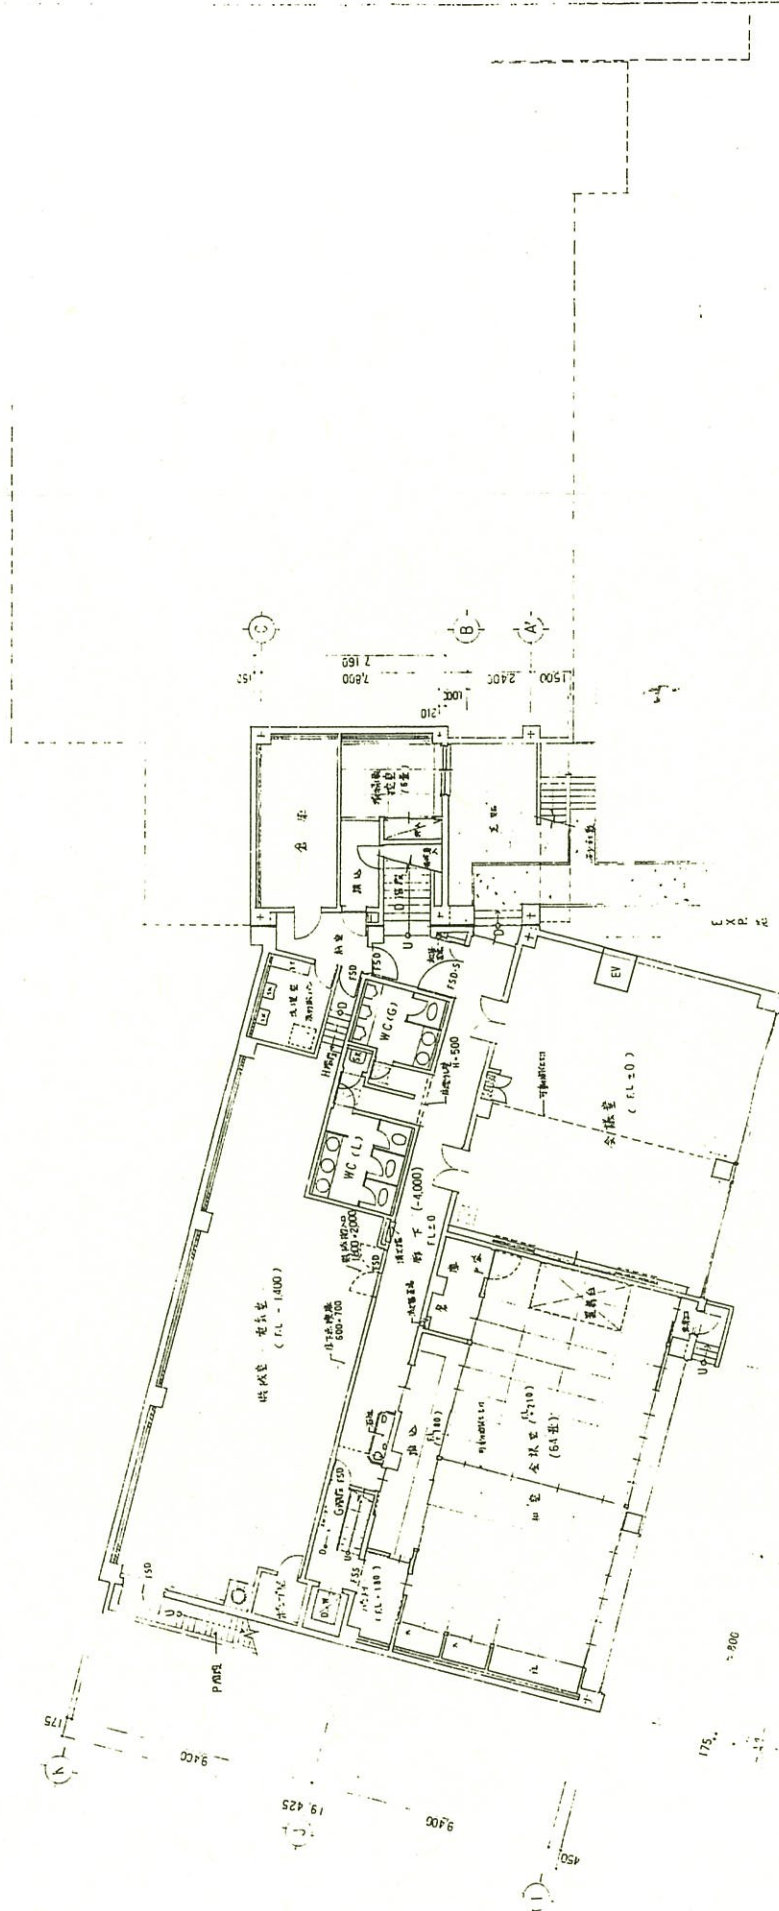

は現状の状態を示す





地下1階平面図

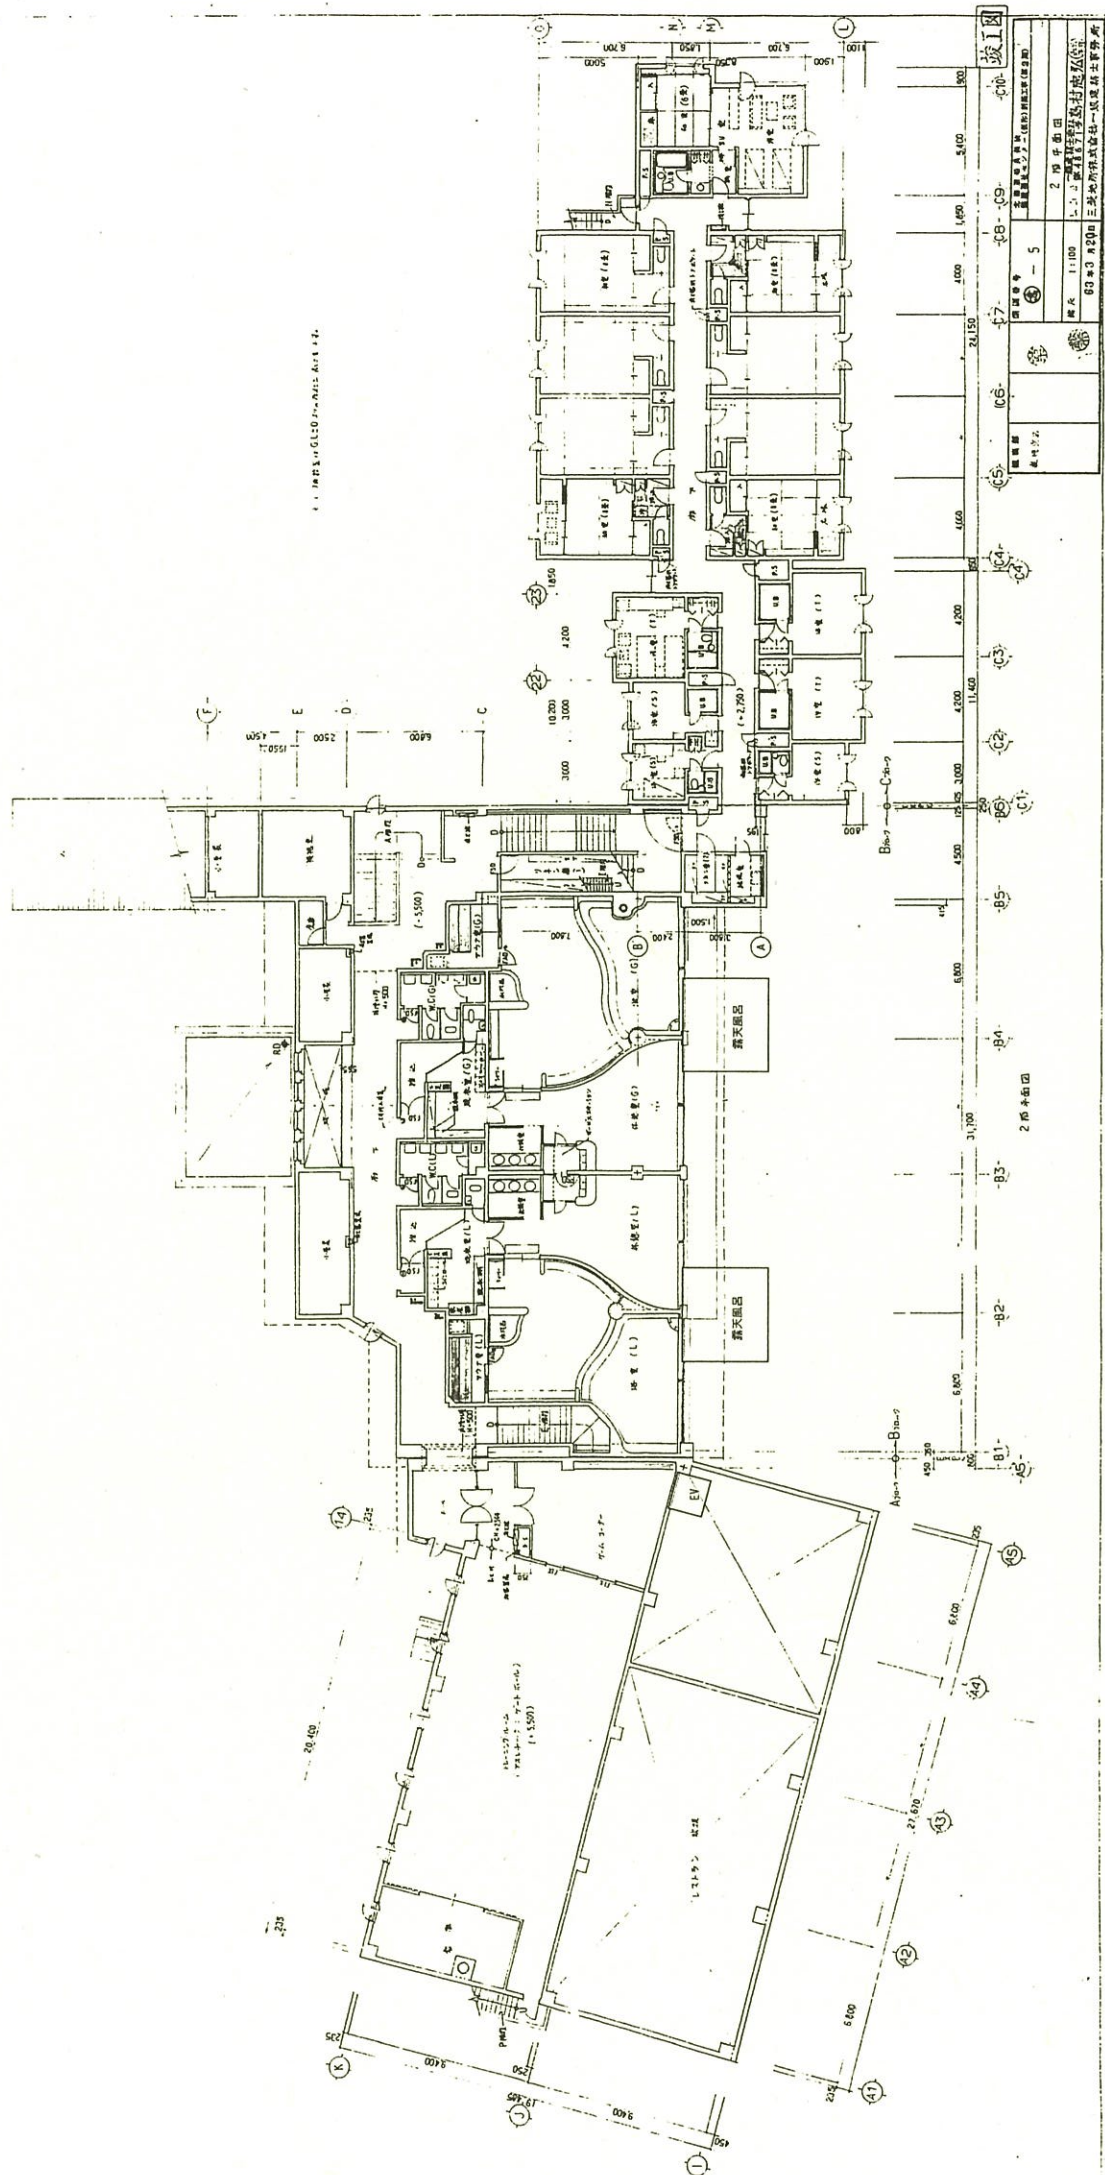

は現況の状態を示す


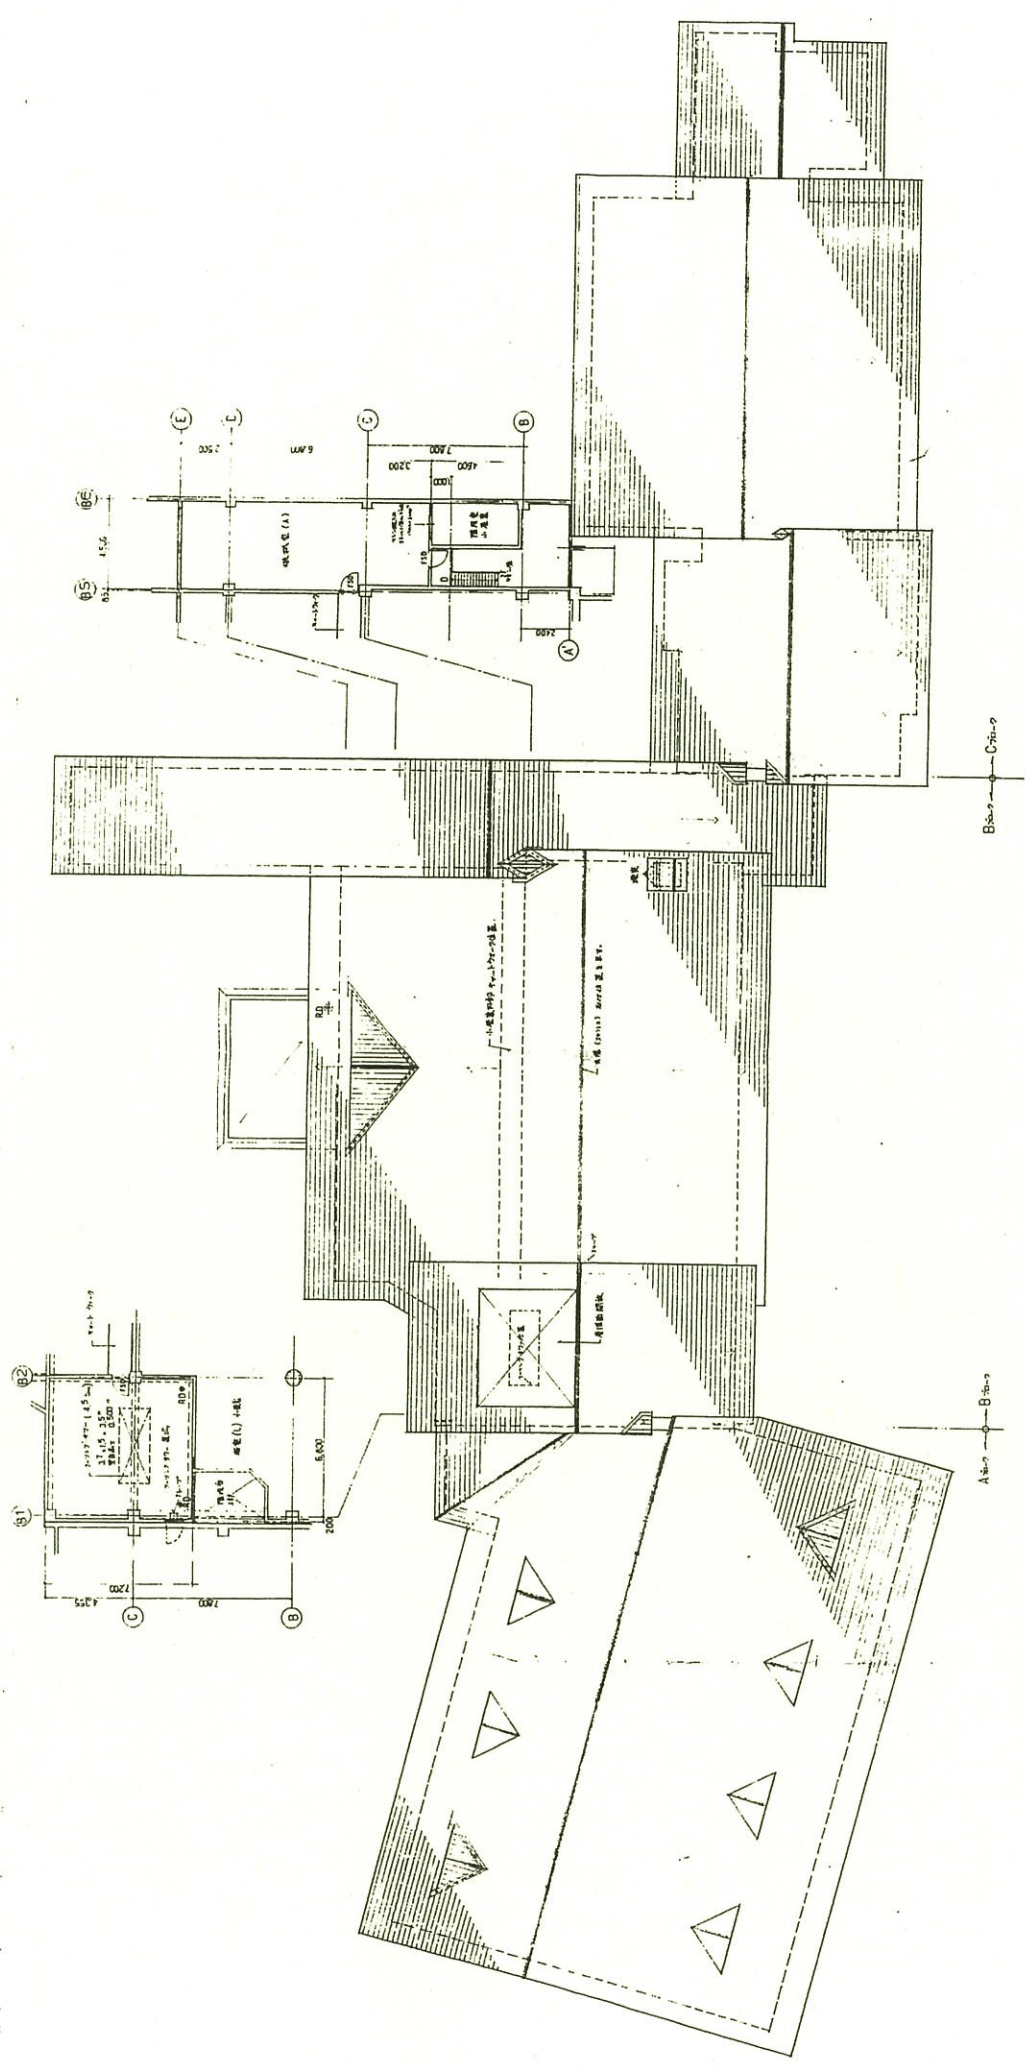

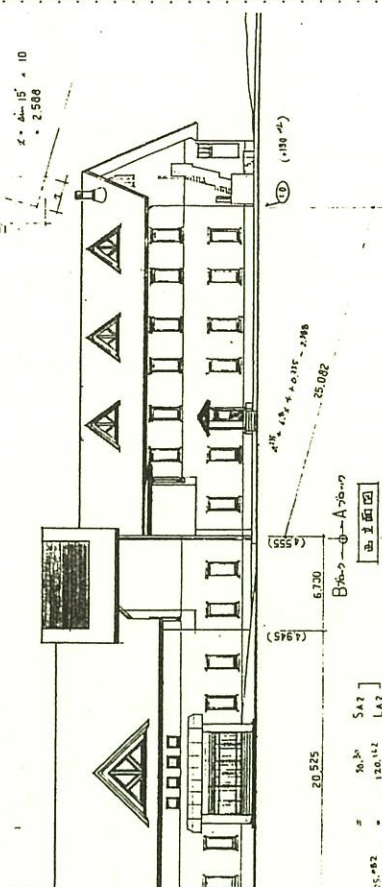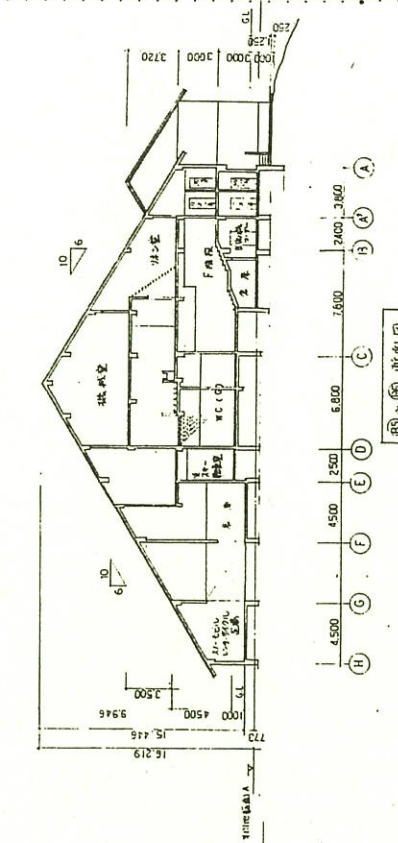






平均地震面 A からの算定

$$\frac{(SA1 + SA2 + SA3 + SA4) \times \frac{2.5}{100}}{(LA1 + LA2 + LA3 + LA4)} = \frac{(28566 + 50,000 + 4,320 + 108593)}{(38,905 + 120,162 + 9,400 + 7954)} = 0.773$$

約 0.8





注. ○ 時の経過は G.L (紙面に並面) 以下の下と示す。
 円柱の計算数値は 1 層の分厚さを原則とした。

------------------------------	--	--------------	----------------	---

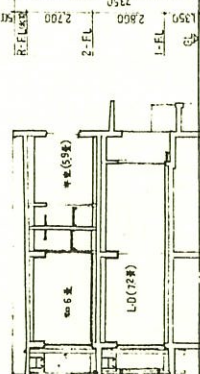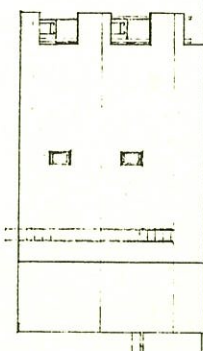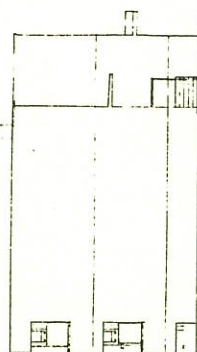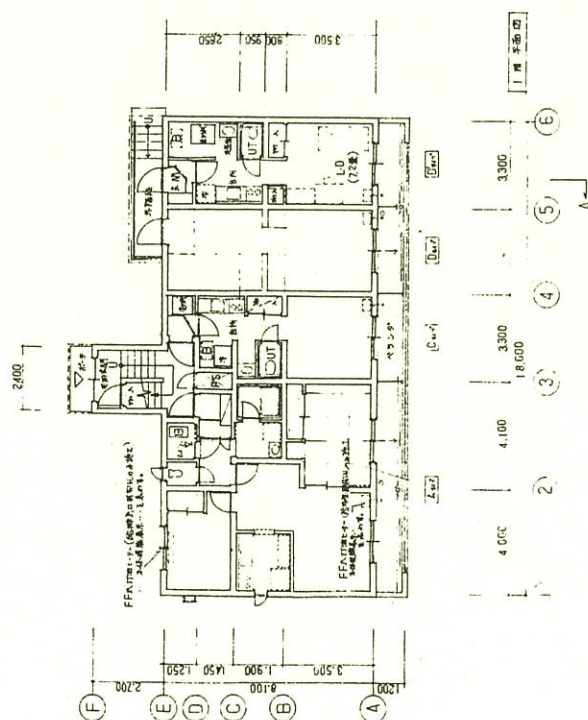 [illegible][illegible]

屋	外 部 仕 上 要
軒	
窓	
木	
巾	
口	
足	
元	

外部仕上要	

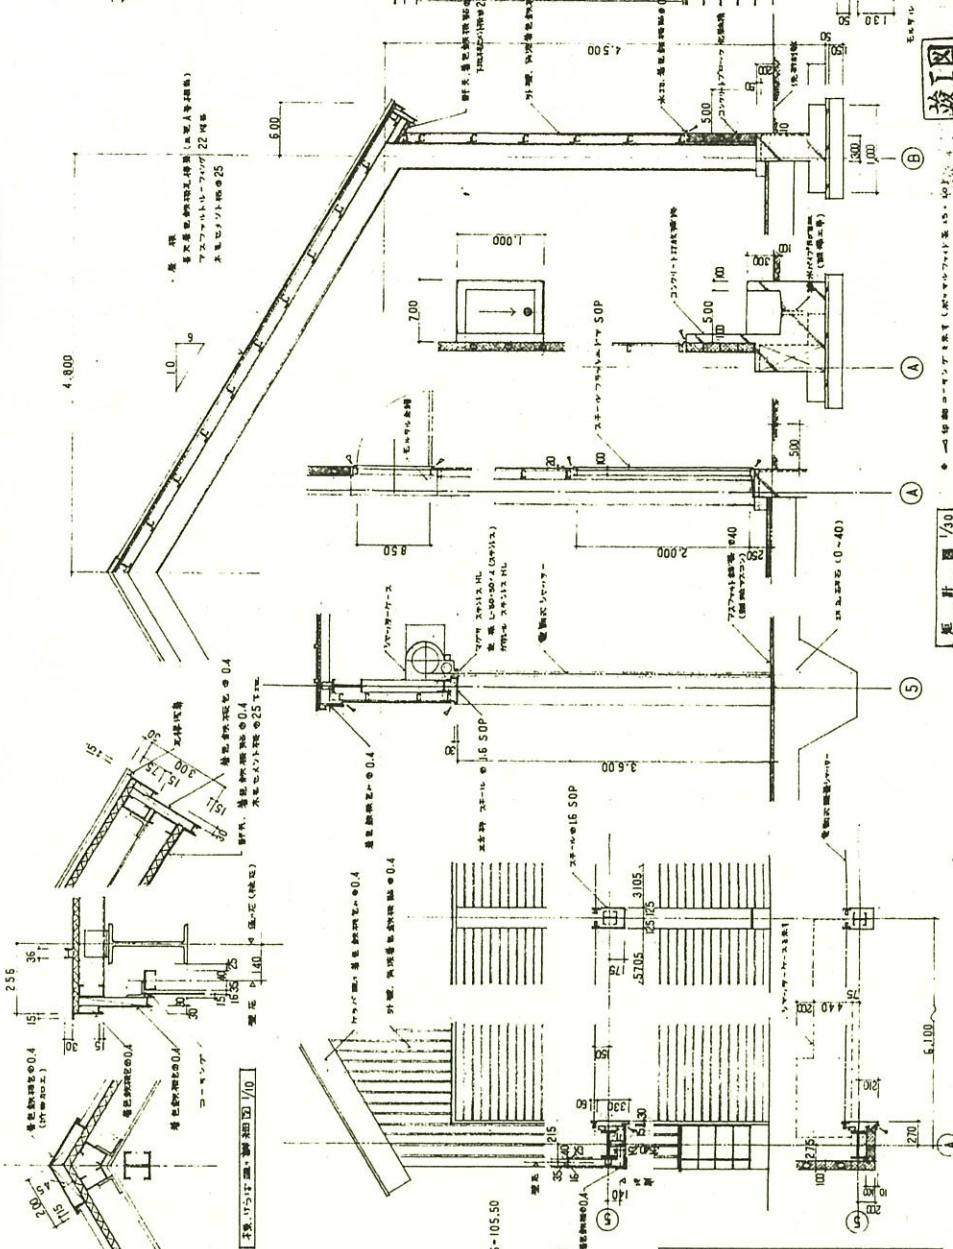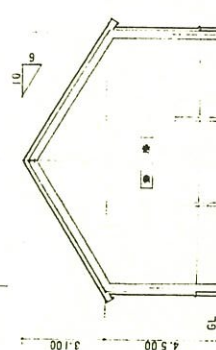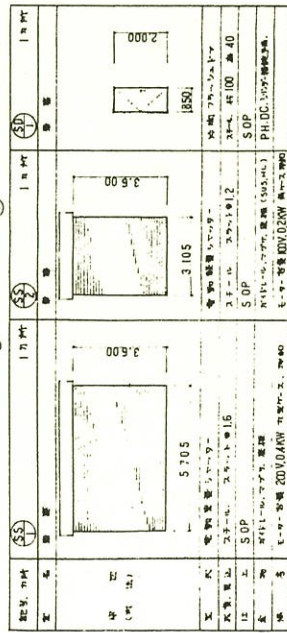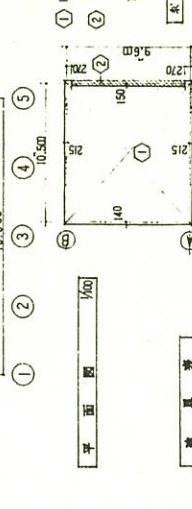

		番 号
		平 面 図、立 面 図、斜 面 図、透 視 図
	100/30	53 年 12 月 20 日

[illegible]

1	2	3	100
---	---	---	---	---	---	---	---	---	----	----	-----

3

1

1

[illegible]

写
真
1



北側道路

写
真
2



北西側道路

写
真
3



南西側道路

写
真
4



アプローチからホテル正面

写
真
5



ホテルエントランス

写
真
6



ホテル南面

写
真
7



ホテル東面

写
真
8



ホテル東面

写
真
9



ホテル東側斜面

写
真
1
0



職員宿舎と車庫

写
真
1
1



職員宿舎

写
真
1
2



職員宿舎

写
真

1
3



車庫

写
真

1
4



休憩室

写
真

1
5




テニスコート

写
真
1
6



パークゴルフコース

写
真
1
7

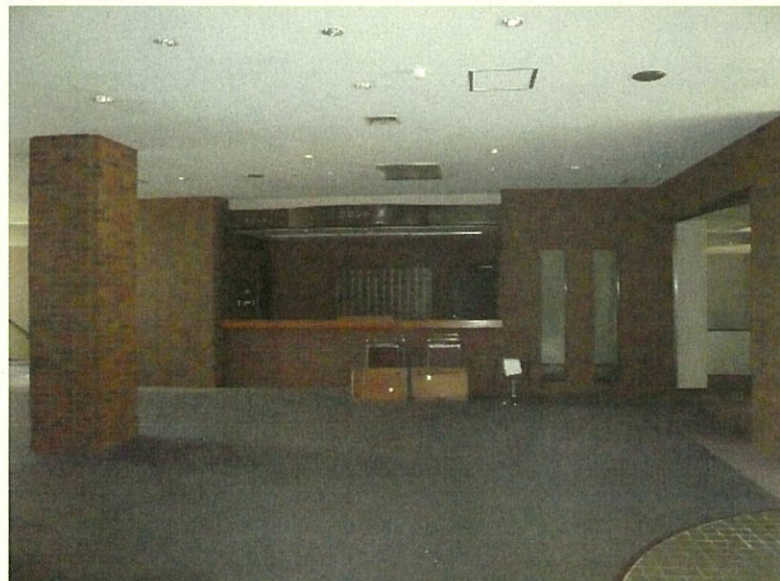


ホテルロビー

写
真
1
8



1Fレストラン

写
真
1
9

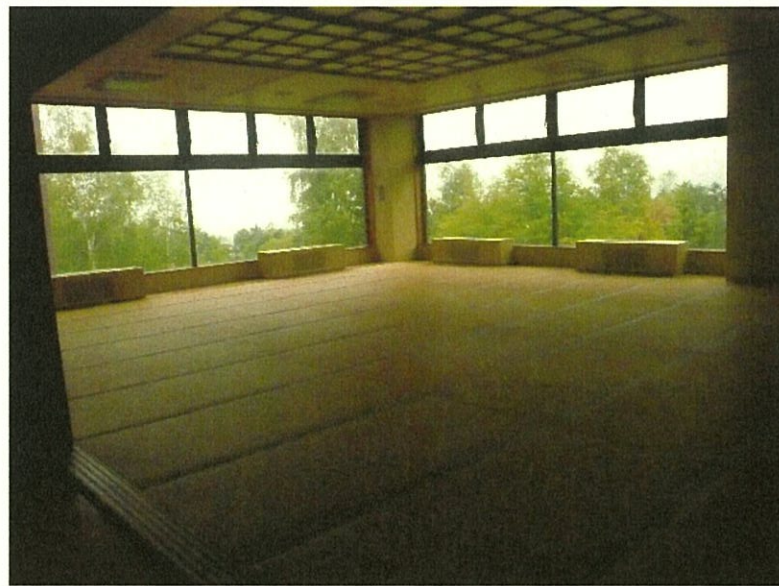

1F和室

写
真
2
0



1F厨房

写
真
2
1




B1F会議室

写
真
2
2



B1F和室

写
真
2
3

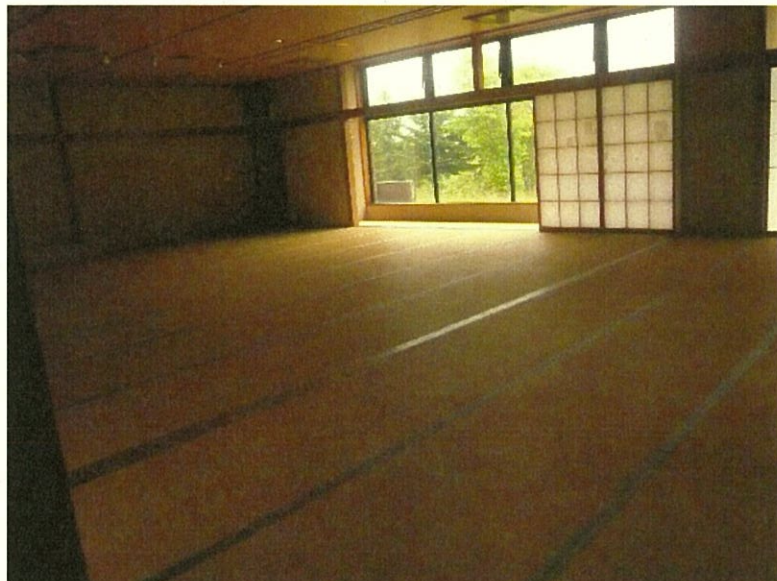

B1F和室

写
真
2
4



2Fカラオケルーム

写
真
2
5



2Fトレーニングルーム

写
真
2
6



2F大浴場

写
真
2
7



2F露天風呂

写
真
2
8




機械室

写
真
2
9



廊下

写
真
3
0

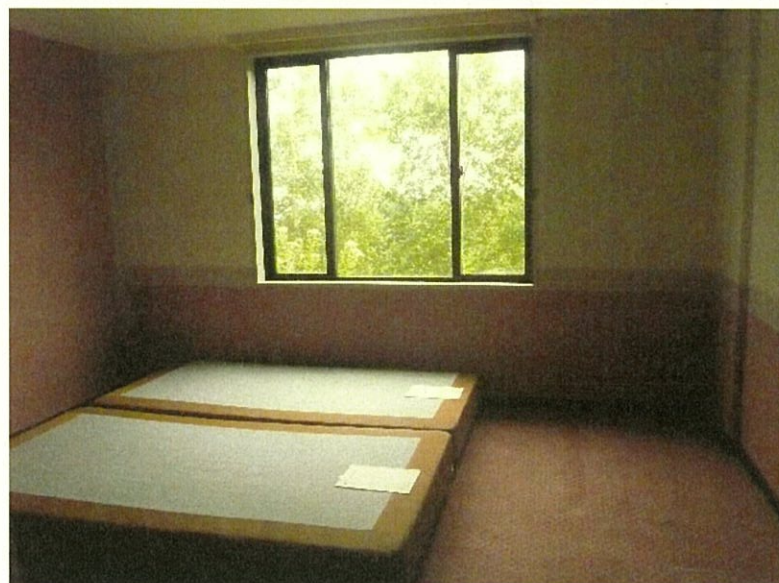

客室(洋室)

写
真


3
1



客室(和室)

写
真

3
2

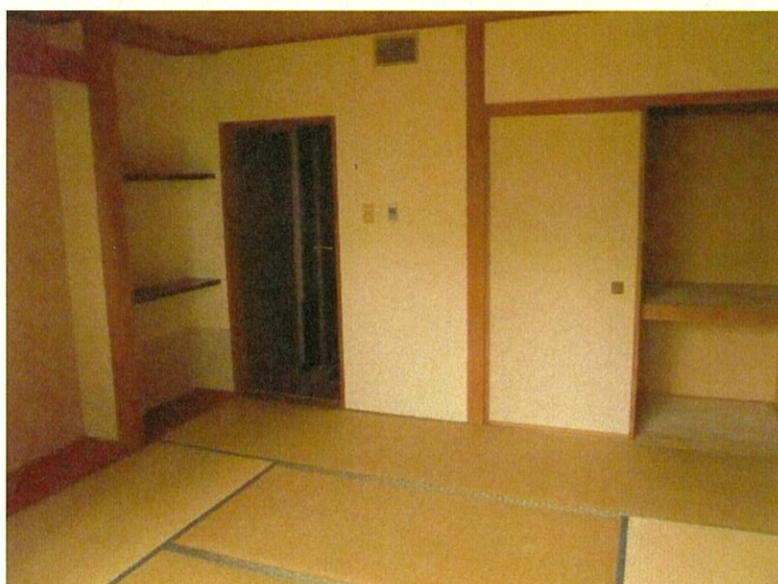

客室(和室)

写
真

3
3



客室(ファミリールーム)